

MARTIGNE SUR MAYENNE - 53


Résidence de La Guyardière

PLAN DE BORNAGE


LOT N° 13

Superficie : 490 m²

Cadastre : Section B n° 2389

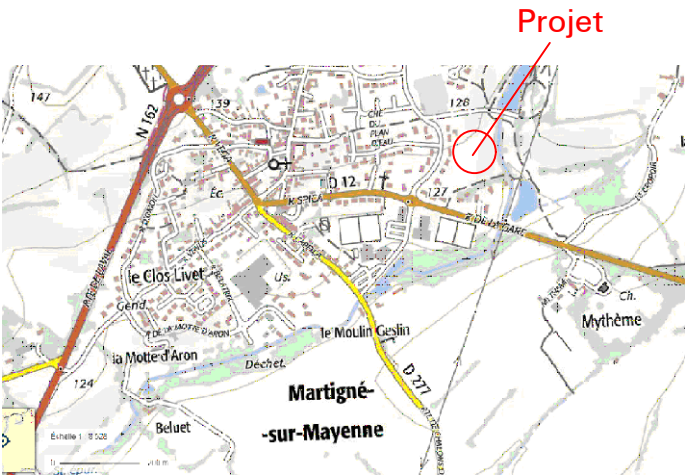

Plan général du lotissement (sans échelle)

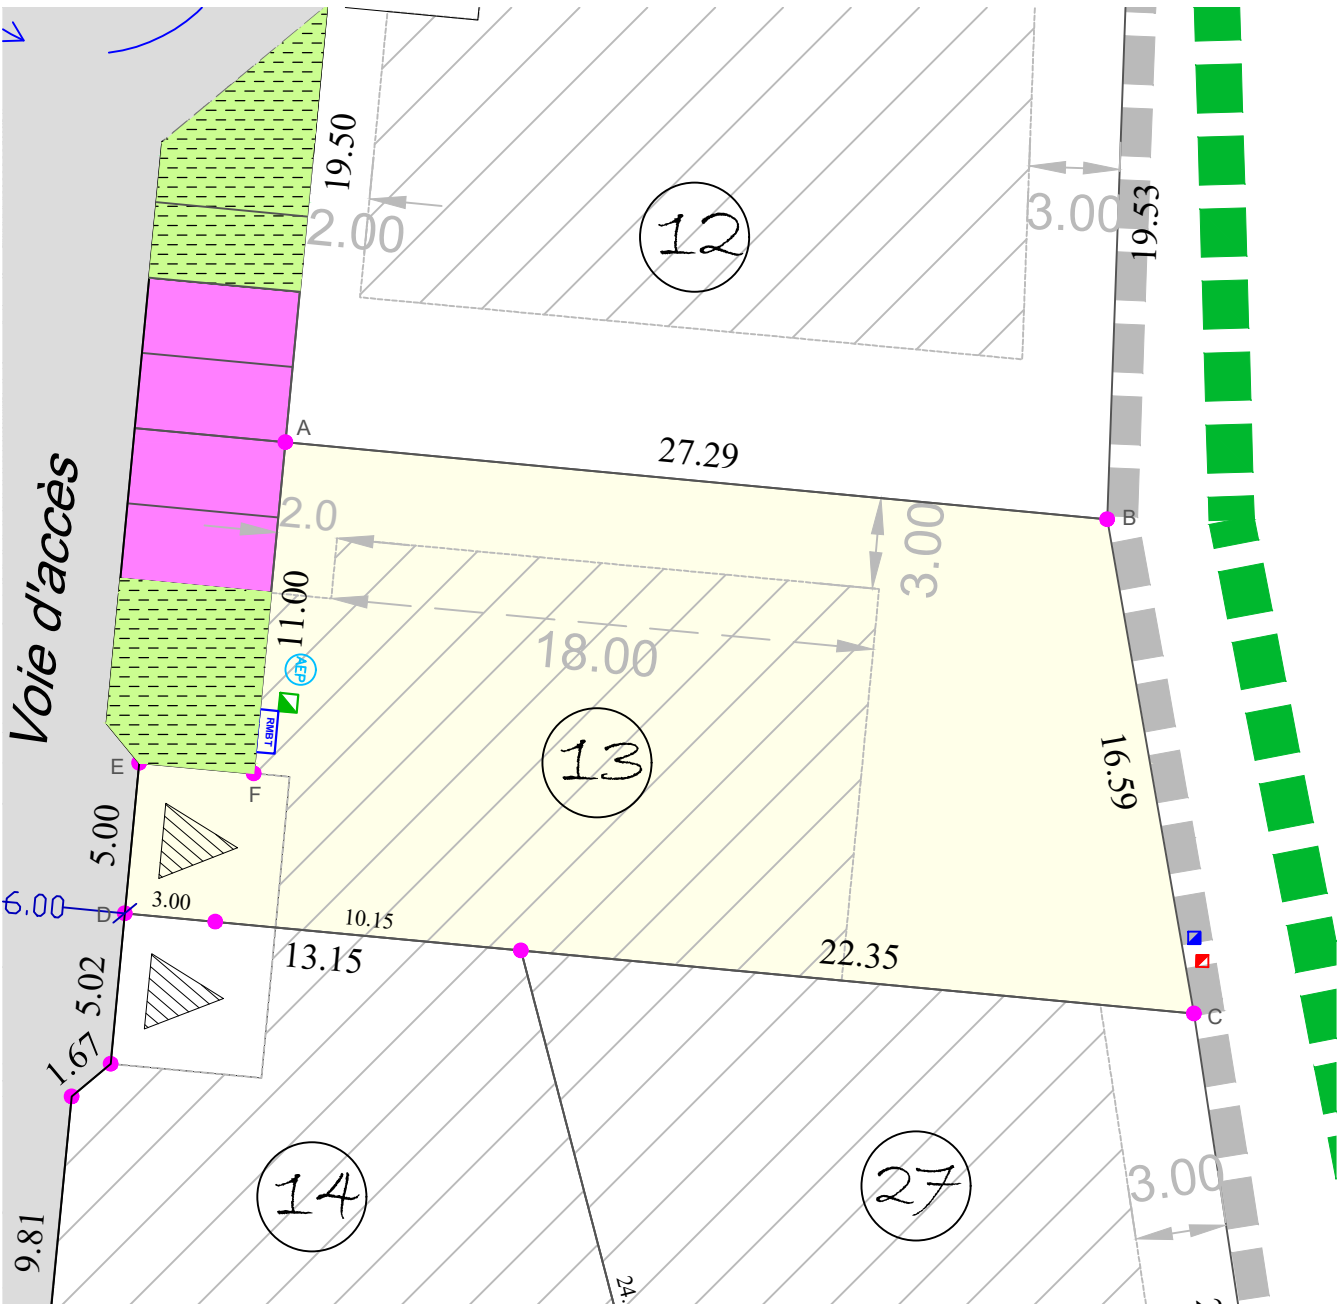

LEGENDE :

- Borne O.G.E.
- Périmètre du lotissement
- Surface cessible
- Places de stationnement dans les espaces communs
- Cheminement piéton
- Espaces verts (se référer au plan paysager PA4c)
- Accès automobile unique imposée au lot.
- Aire de stationnement non close sur rue imposée en domaine privé correspondant à l'unique accès automobile du lot. Dimensions à respecter : largeur de 5.00m minimum/ 6.00m maximum x 5.00m de profondeur minimum.
- Périmètre constructible de la construction principale hors zone de stationnement non close sur rue, dans le respect des emprises au sol imposé par le règlement
- Ligne d'accroche imposée d'une partie de la construction principale sur la limite désignée (la flèche indique le lot concerné)
- Chaussée

ECHELLE 1/250 - (Impression en A3)

COORDONNEES (CC48)		
SOMMET	X	Y
A	1428309.39	7228103.22
B	1428308.34	7228092.27
C	1428304.56	7228092.62
D	1428304.08	7228087.64
E	1428339.43	7228084.33
F	1428336.56	7228100.67

- Branchement individuel AEP
- Boîte de branchement EP
- Boîte de branchement EU
- Position des branchements issue des plans de récolement
- Coffret Electrique BT
- Regard Téléphonique
- Position des branchements issue des plans d'exé

Dressé le 23/12/2019 par :



1, Rue Volney
53100 MAYENNE
Tél: 02.43.04.13.06
email: mayenne@kaligeo.fr
Dossier L19911